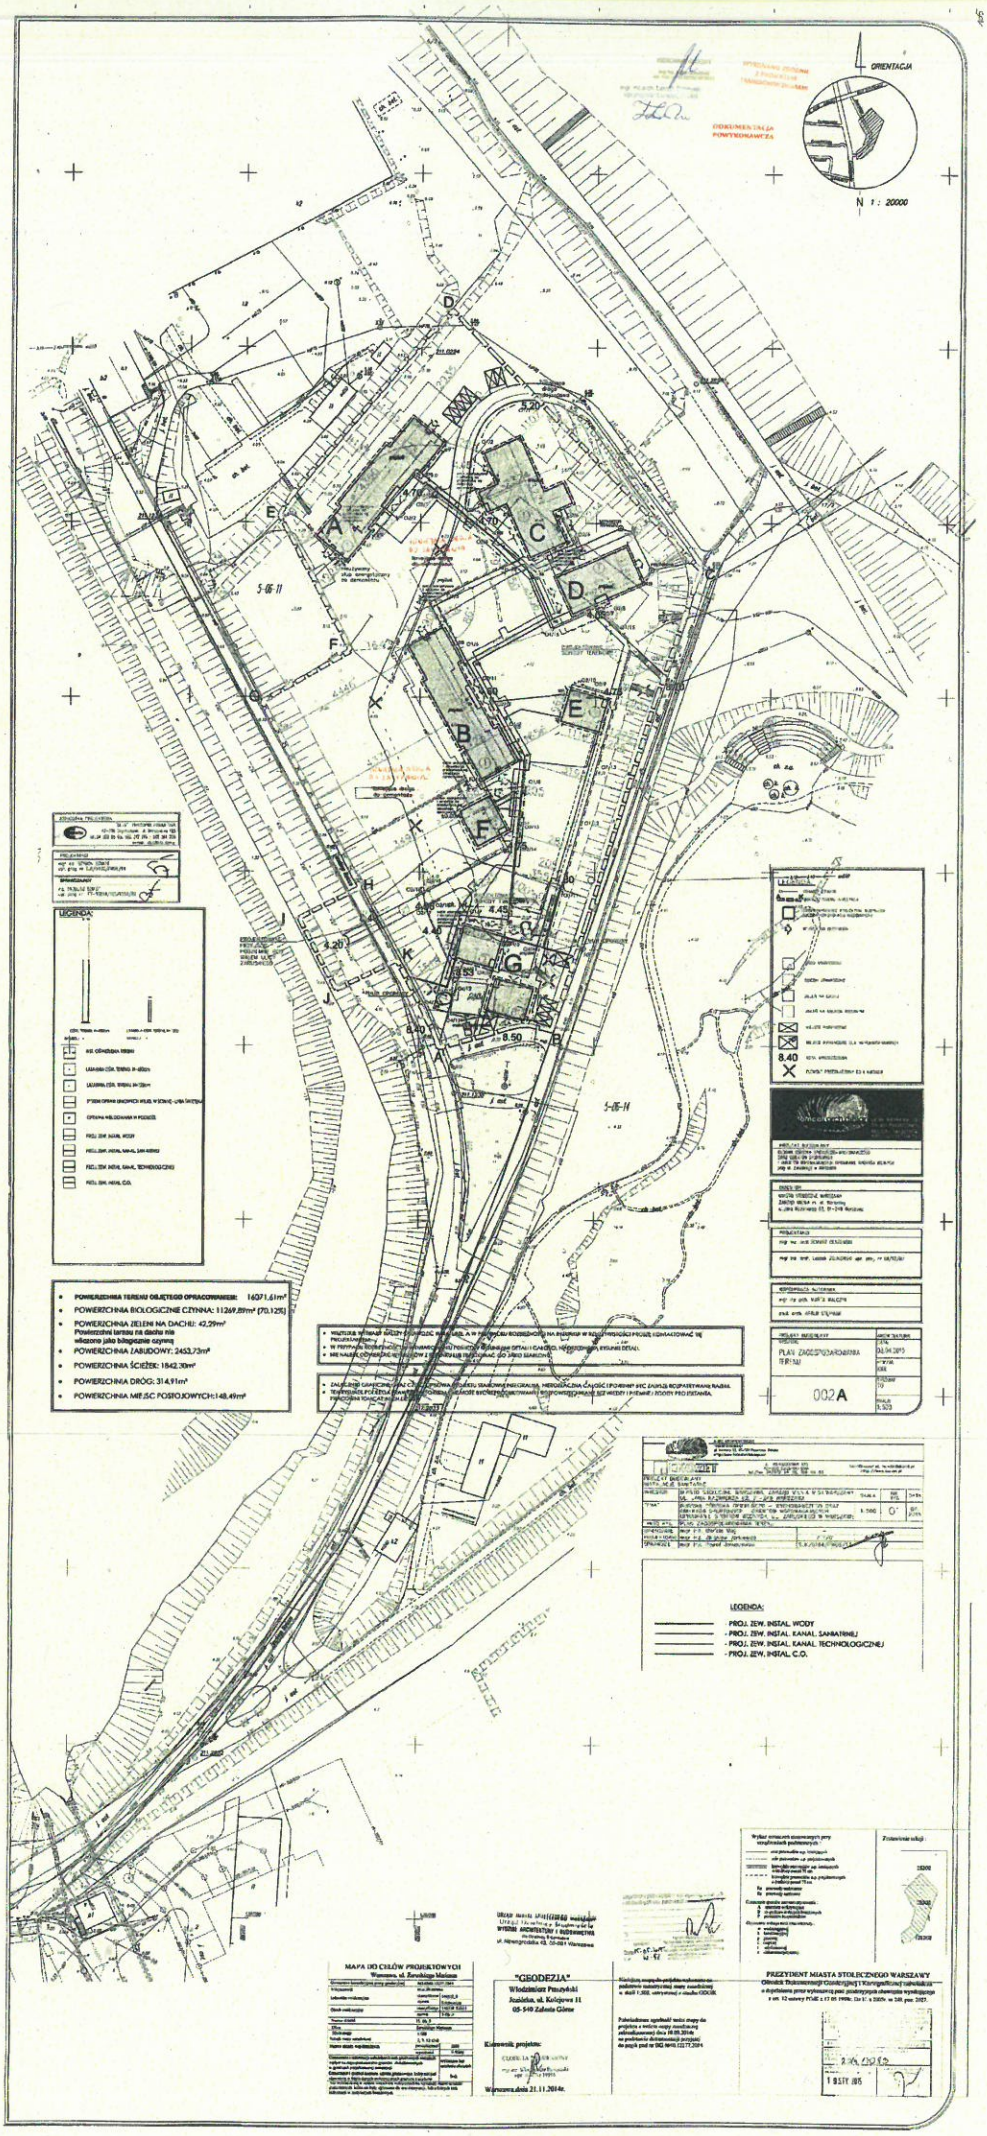
ORIENTACJA
N 1 : 20000
LEGENDA:
POWIERZCHNIA TERENU OBJĘTEGO OPRACOWANIEM: 16071,61m²
POWIERZCHNIA BIOLOGICZNIE CZYNNA: 11269,89m² (70,12%)
POWIERZCHNIA ZIELENI NA DACHU: 42,29m²
Powierzchni tarasu na dachu nie wliczono jako biologicznie czynną
POWIERZCHNIA ZABUDOWY: 2453,73m²
POWIERZCHNIA ŚCIEŻEK: 1842,30m²
POWIERZCHNIA DRÓG: 314,91m²
POWIERZCHNIA MIEJSC POSTOJOWYCH: 148,49m²
PLAN ZAGOSPODAROWANIA TERENU
002A
LEGENDA:
- PROJ. ZEW. INSTAL. WODY
- PROJ. ZEW. INSTAL. KANAL. SANITARNEJ
- PROJ. ZEW. INSTAL. KANAL. TECHNOLOGICZNEJ
- PROJ. ZEW. INSTAL. C.O.
MAPA DO CELÓW PROJEKTOWYCH
"GEODEZJA"
Włodzimierz Przybylski
Jezioło, ul. Kolejowa 11
05-540 Zalesie Górne
Kierownik projektu:
Warszawa, dnia 21.11.2014r.
PREZYDENT MIASTA STOŁECZNEGO WARSZAWY
1 9 STY 2015